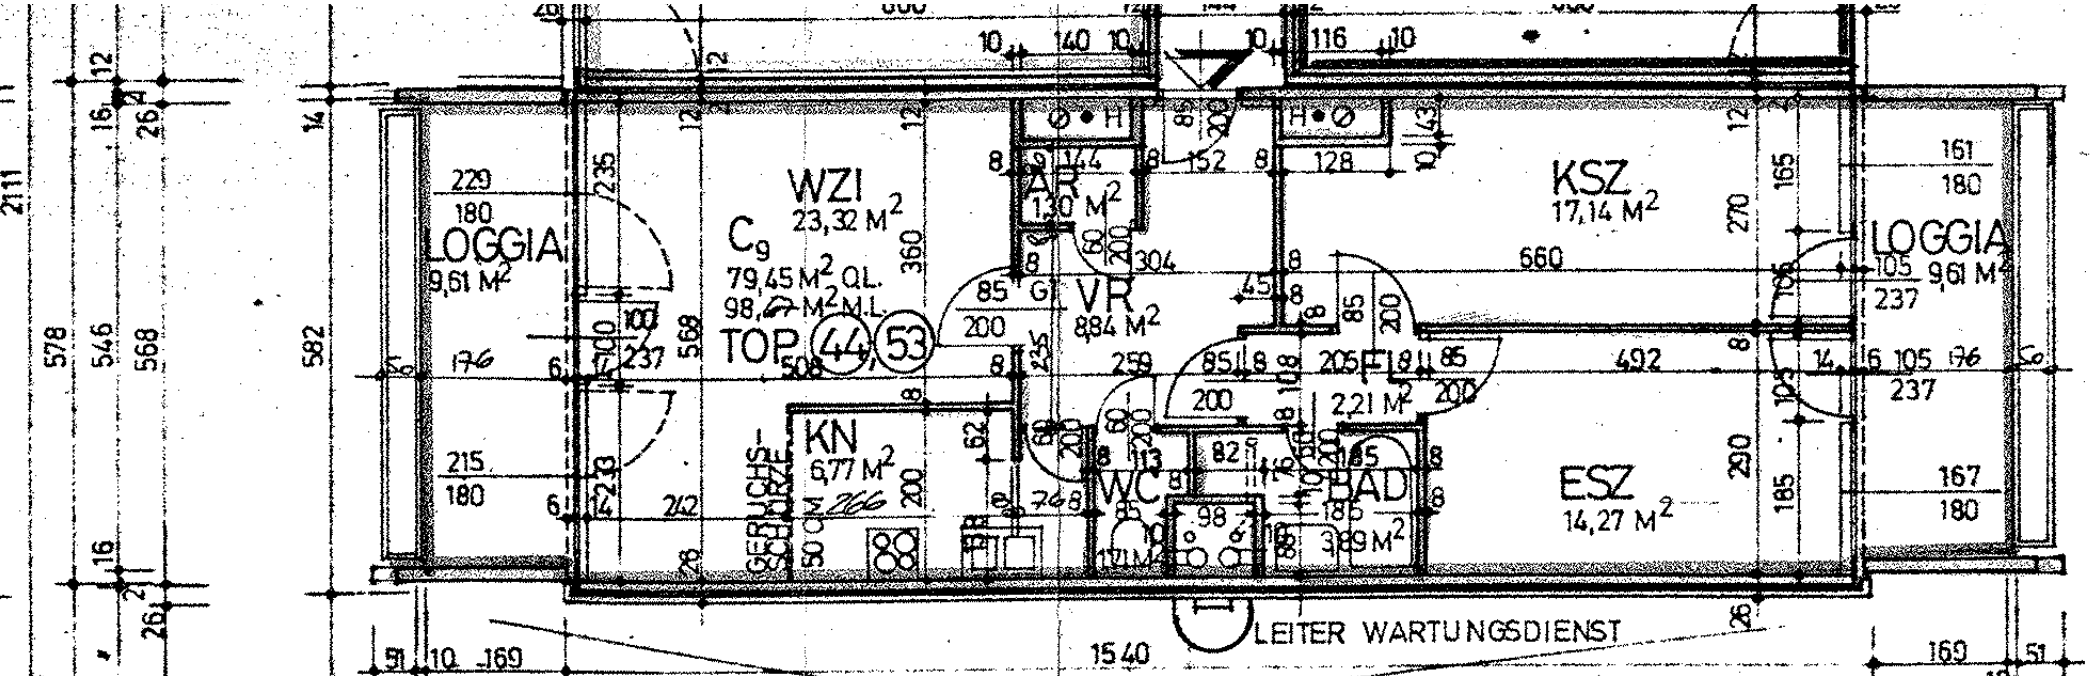
LOGGIA
9,61 M²
WZI
23,32 M²
C9
79,45 M² Q.L.
98,67 M² M.L.
TOP 44 53
AR
1,30 M²
VR
8,84 M²
KN
6,77 M²
GERÜCHS-SCHLEUSE
WC
BAD
2,21 M²
3,89 M²
KSZ
17,14 M²
ESZ
14,27 M²
LOGGIA
9,61 M²
LEITER WARTUNGSDIENST